


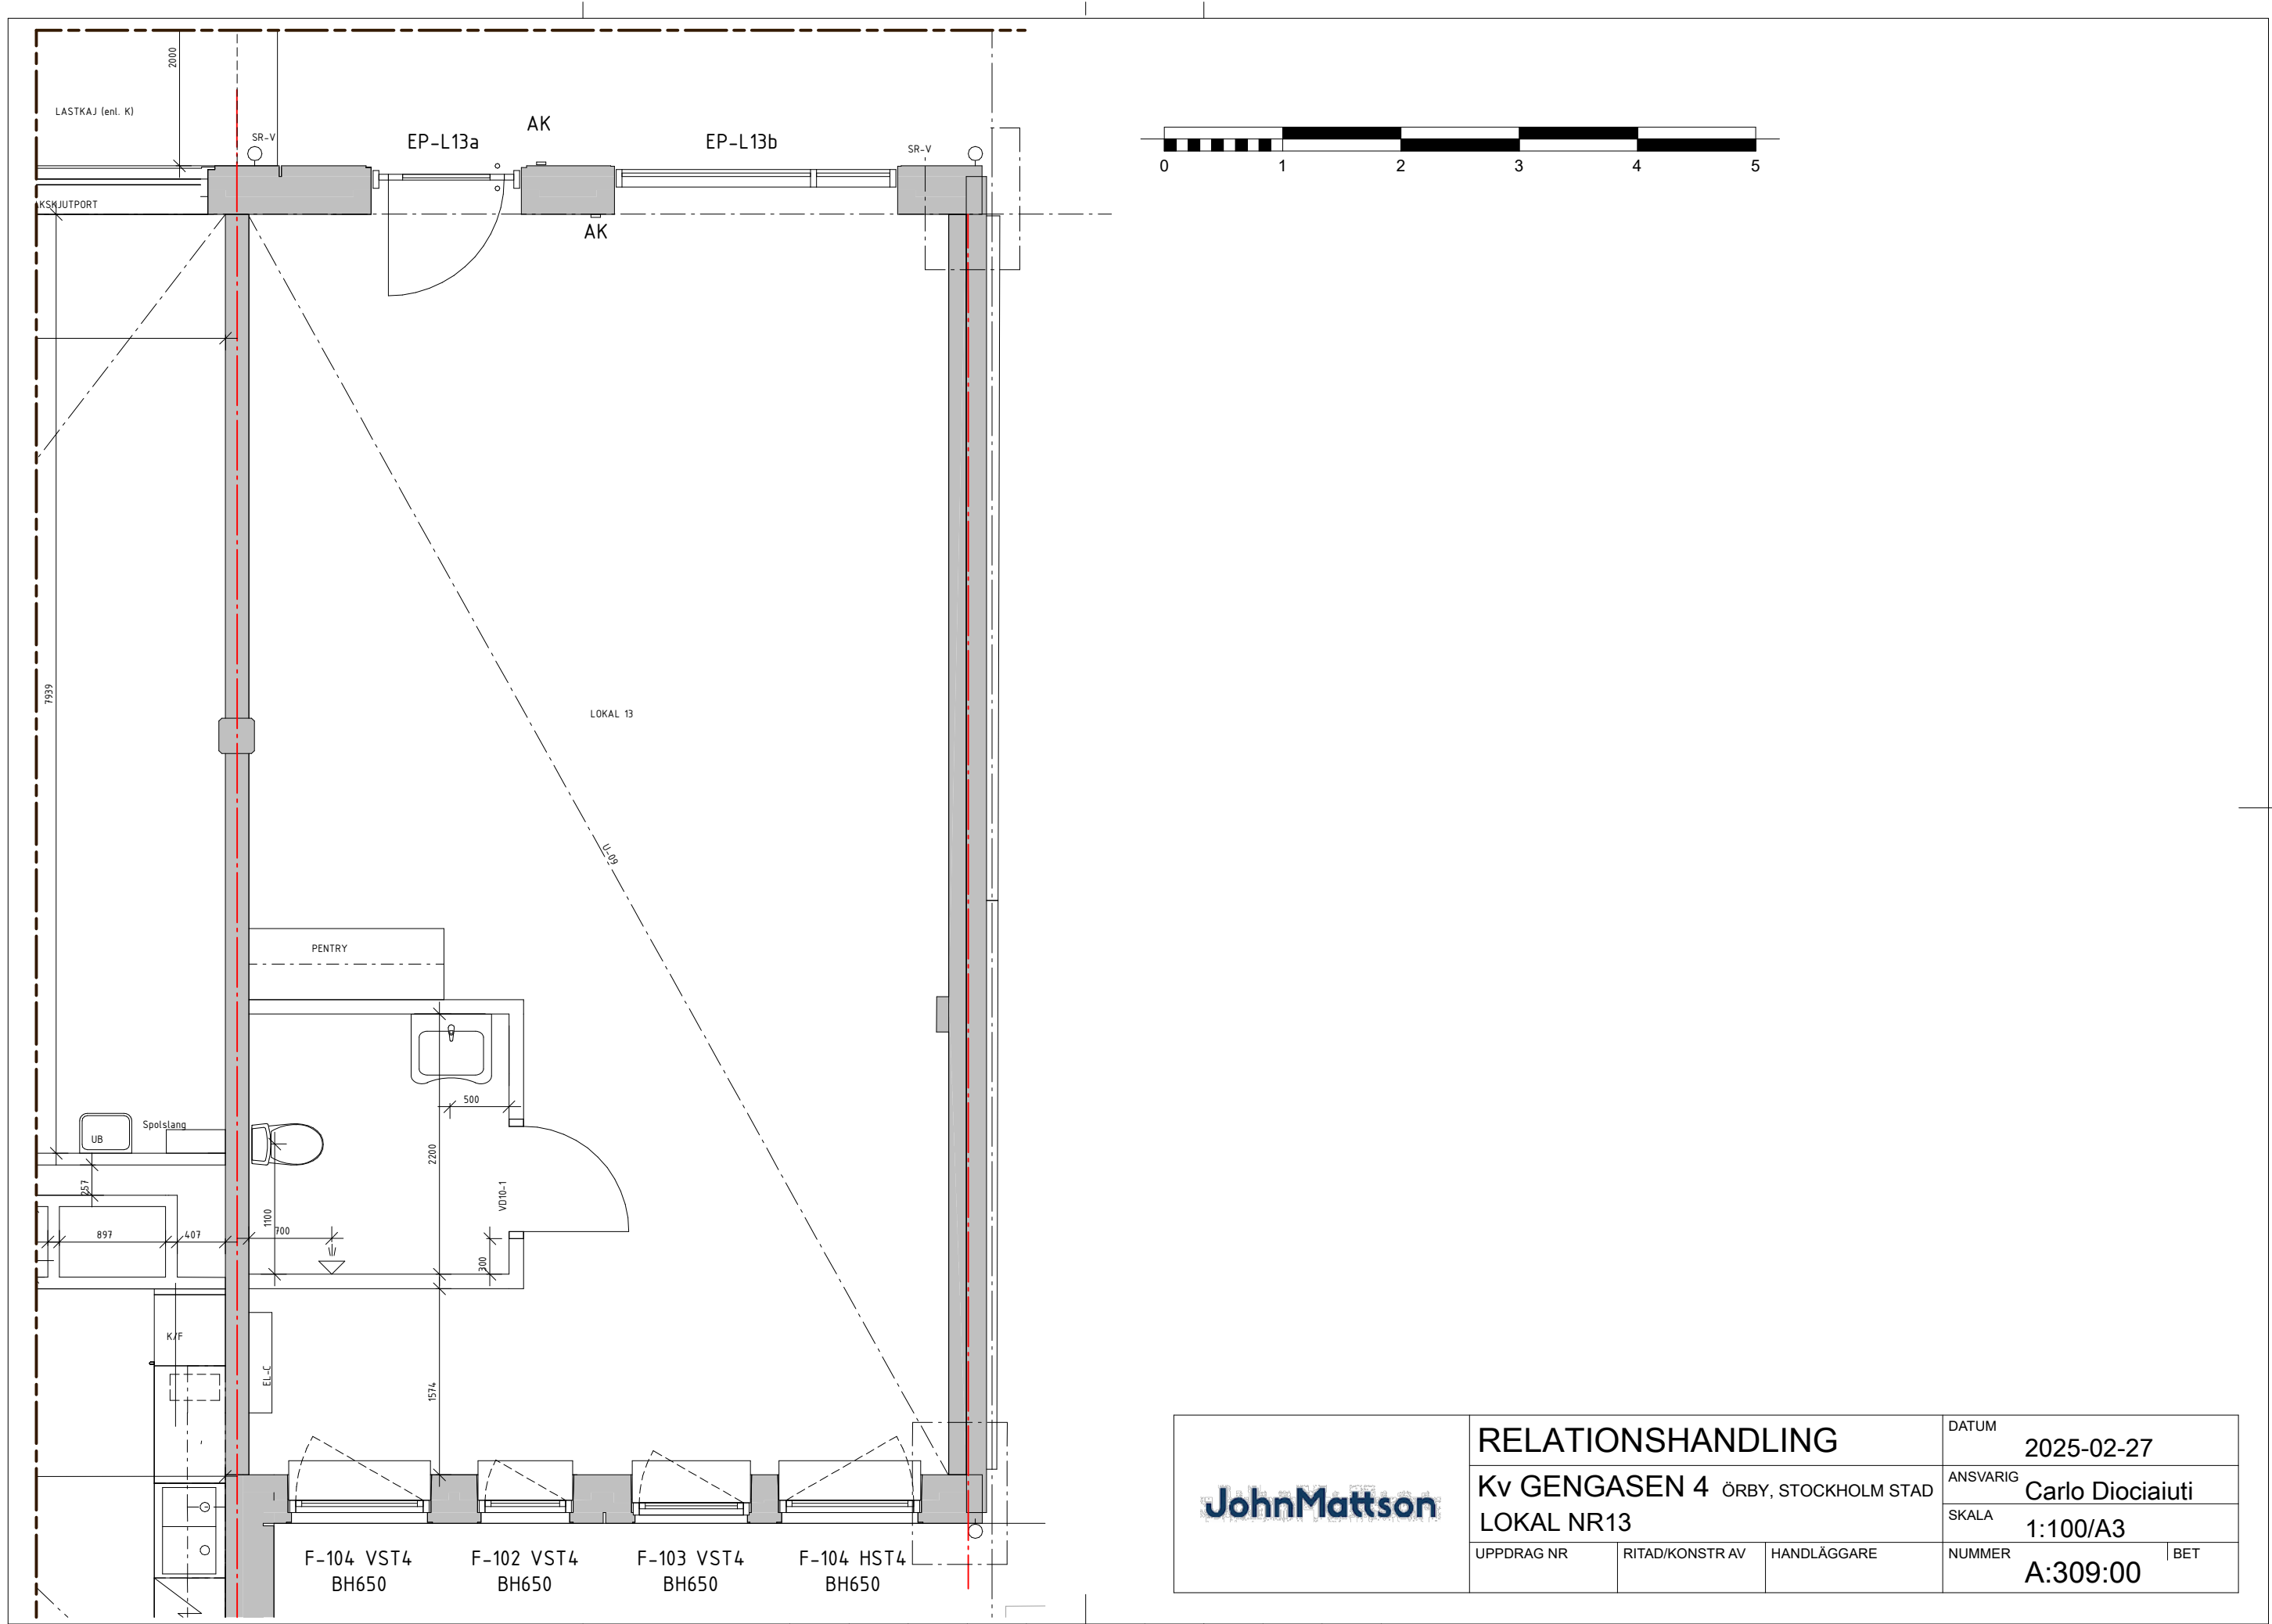

JohnMattson	RELATIONSHANDLING		DATUM	2025-02-27
	Kv GENGASEN 4 ÖRBY, STOCKHOLM STAD		ANSVARIG	Carlo Diociaiuti
	LOKAL NR13		SKALA	1:100/A3
	UPPDRAAG NR	RITAD/KONSTR AV	HANDLÄGGARE	NUMMER A:309:00 BET