



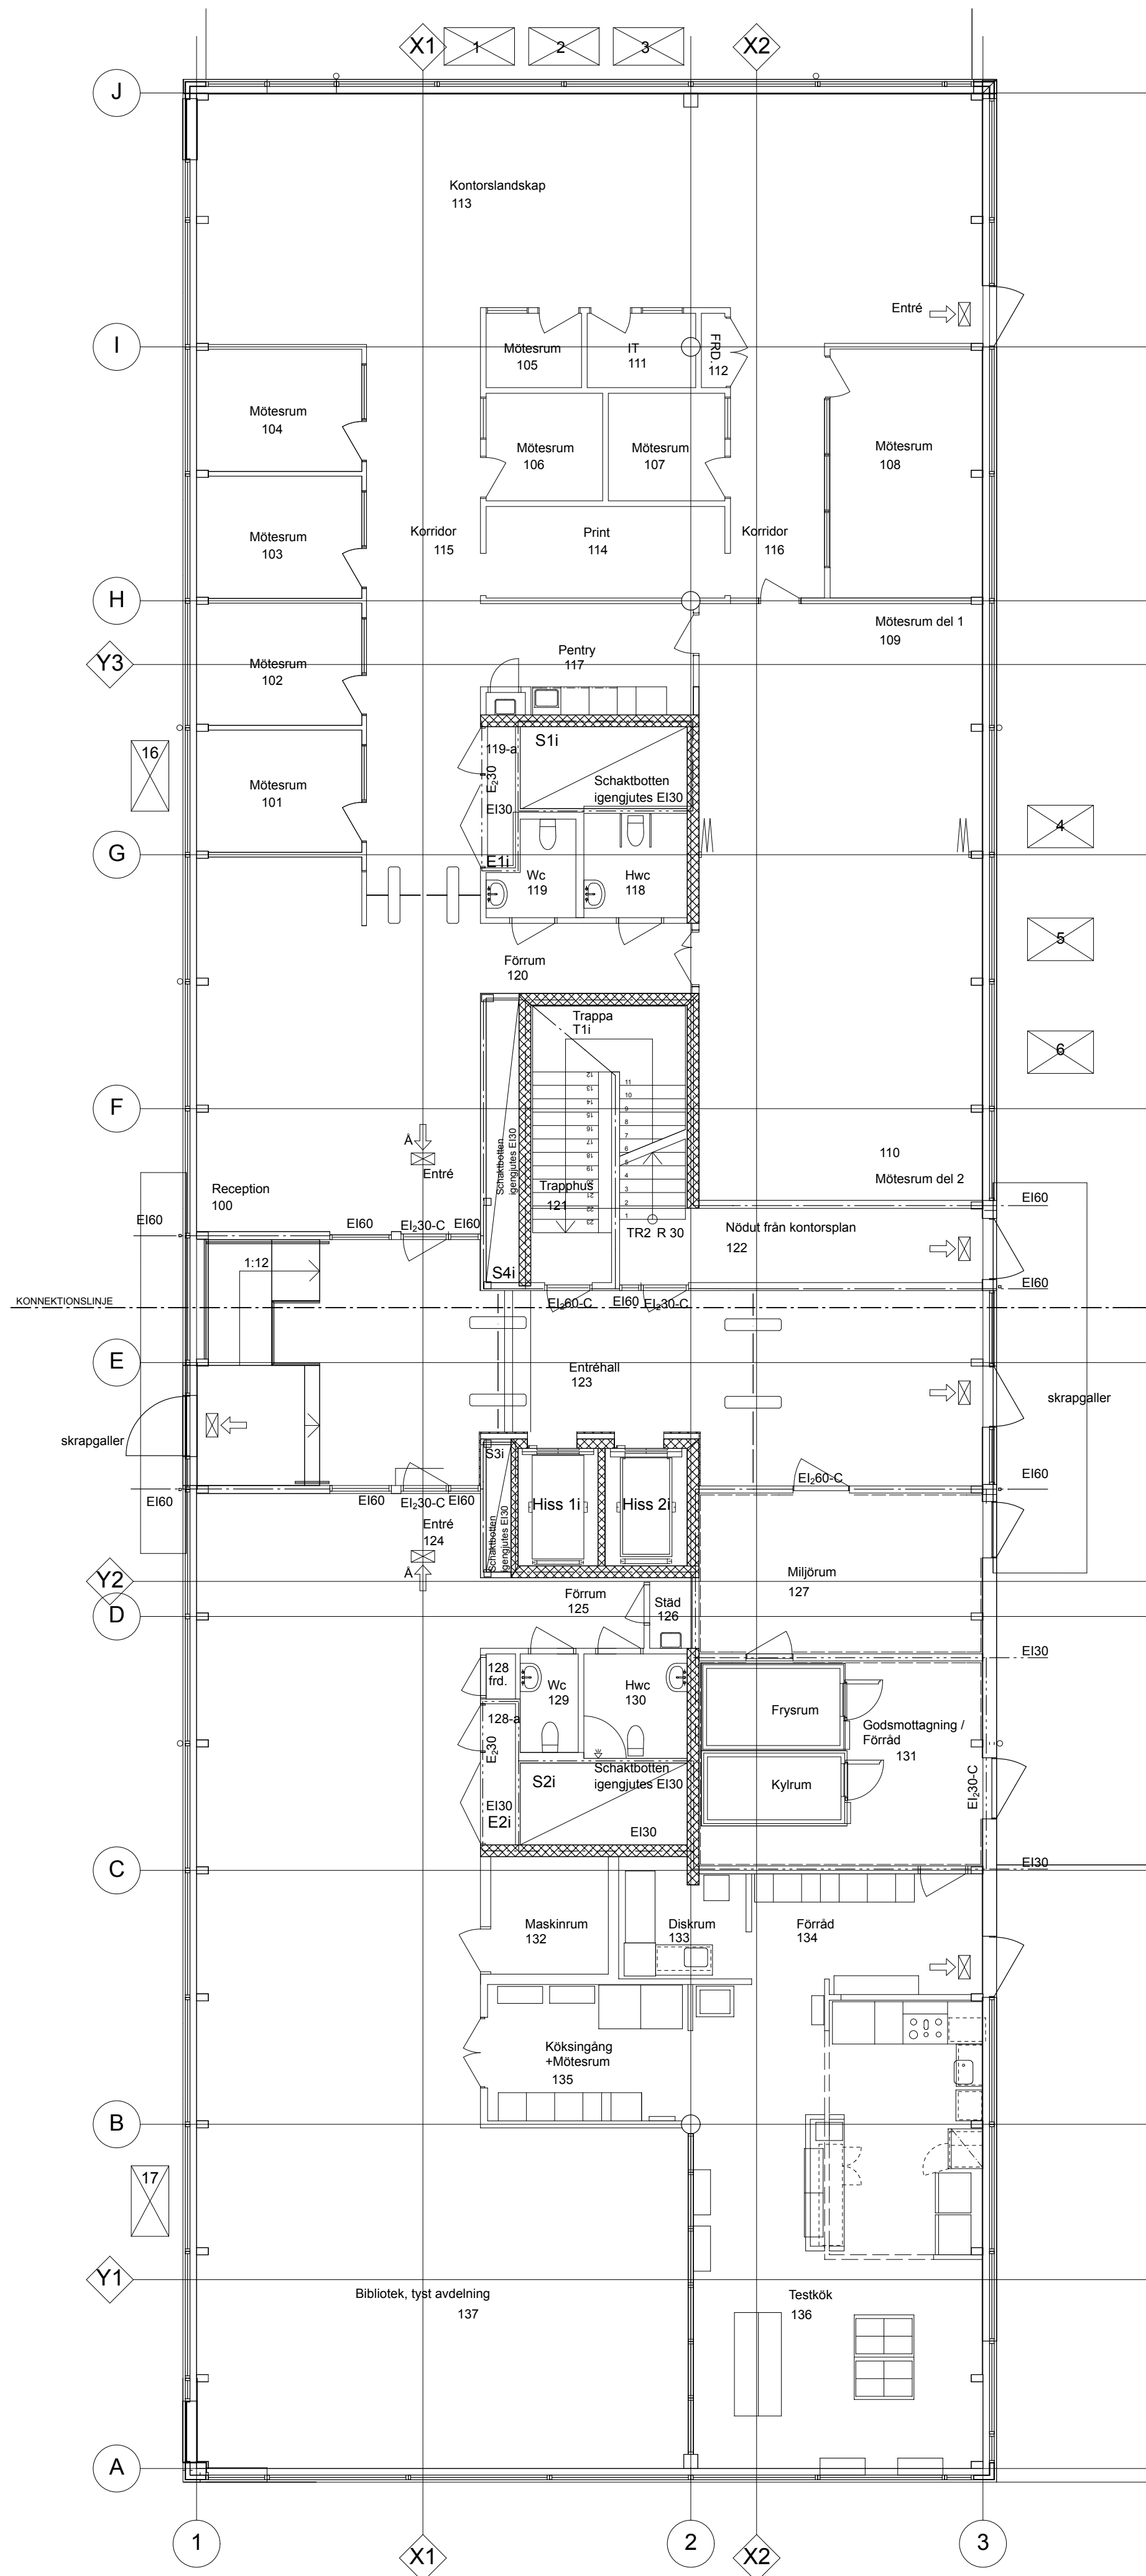

B	Uppdatering	2016-11-01	CS
A	Ombyggnad, ny hyresgäst	2016-10-31	CS
BET	ÄNDRING AVSER	DATUM	Sign.

RELATIONSHANDLING

KV. SCYLLA 4, MALMÖ

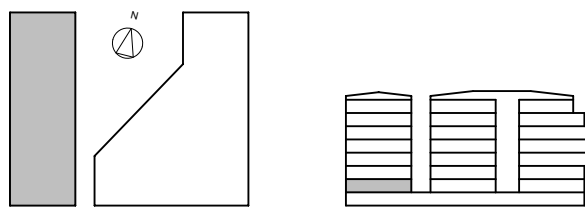

A	ARKITEKT AXEL CARLSSON AB TEL: 040-751 10		
UPPDRAG NR	RITAD AV	HANDLÄGGARE	
DATUM	ML	BW	
20120208	ANSVARIG	BORIS WALL	

CITYKAJEN

ENTRÉPLAN, PLAN 1			
SKALA A1	NUMMER	BET	
1:100	A-40.1-01i	B	

DENNA HANDLING ÄR EN DELNING AV
RELATIONSHANDLINGAR GJORDA AV
ARKITEKTBYRÅN I GÖTEBORG AB