


MALMÖ FERSEN 8

FÖRKLARINGAR:

- BRANDCELLSGRÄNS
- UTRYMNINGSSKYLT

Bruksarea (BRA) = 257m²

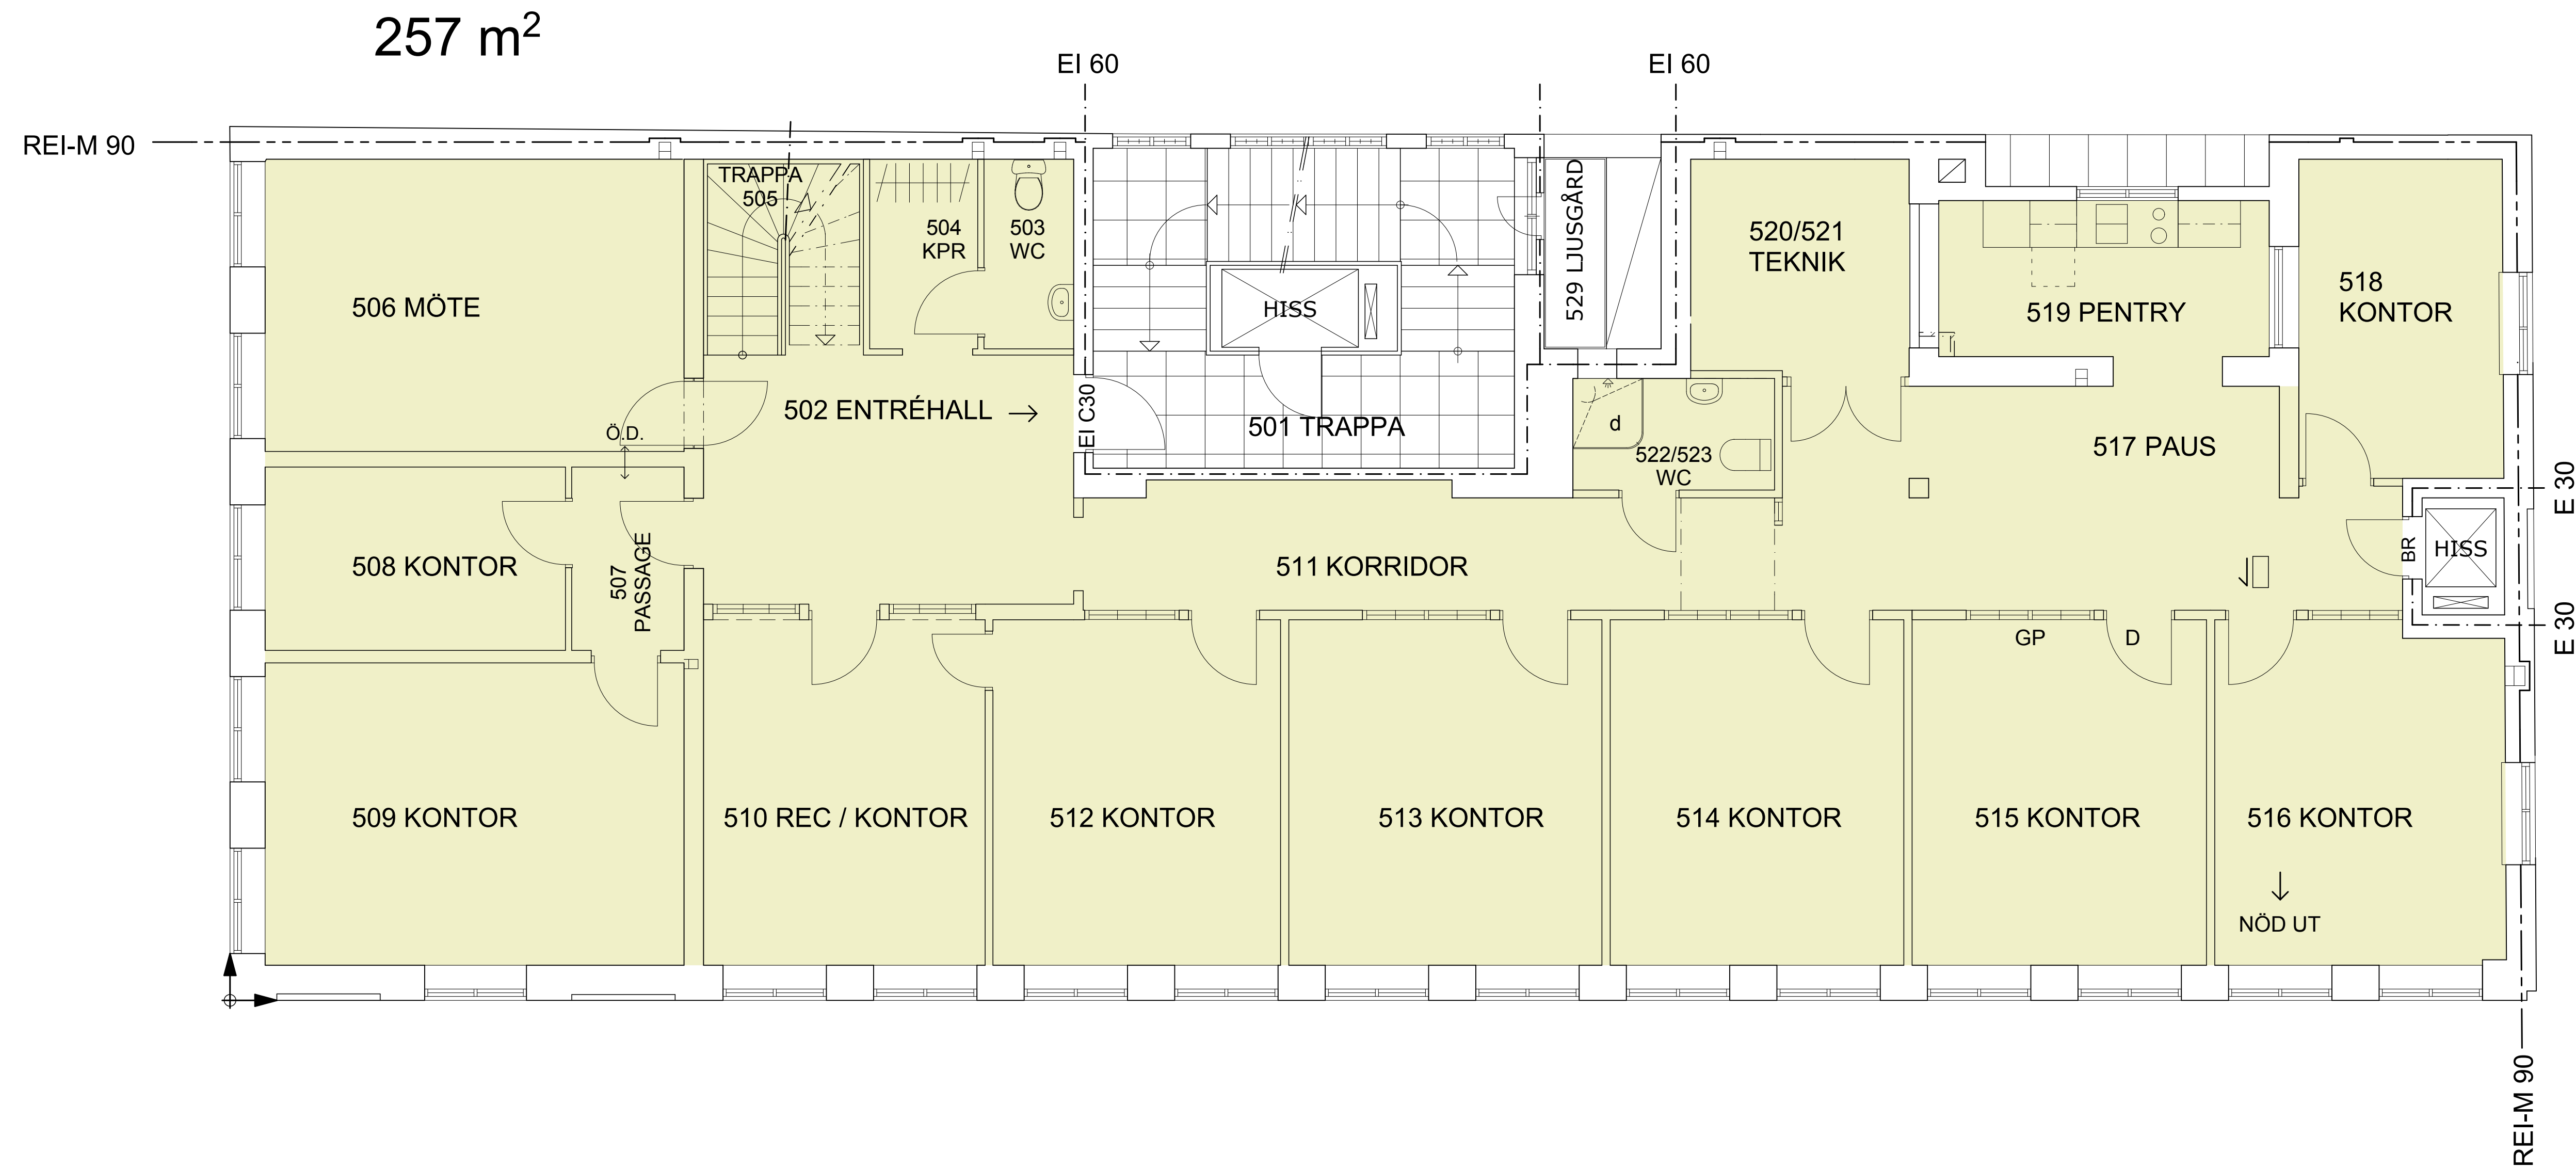

PLAN VÅNING 5



BET	ANT	ÄNDRING AVSER	DATUM	SIGN
RELATIONSHANDLING				
MALMÖ FERSEN 8				
Konsultörande Arkitekter SAR TAGE MØLLER ARKITEKTBYRÅ AB Localsgatan 9 SE-216 42 LIMHAMN tel: 040-16 00 60 info@tagemoller.se fax: 040-16 00 65 www.tagemoller.se				
UPPDRAG NR	P 2584	RITAD AV	pb / LA	HANDLÄGGARE
DATUM	2011-01-21	ANSVARIG	MARIA BERGSTRÖM JOHANSSON	MBJ
OMBYGGNAD AV KONTOR				
PLAN VÅNING 5				
SKALA	A1 1:50 , A3 1:100	NUMMER	A-40.1.05	BET