


MALMÖ FERSEN 8


FÖRKLARINGAR:


- BRANDCELLSGRÄNS
- ☐ UTRYMNINGSSKYLT

Bruksarea (BRA) södra del = 131m²
 norra del = 142m²

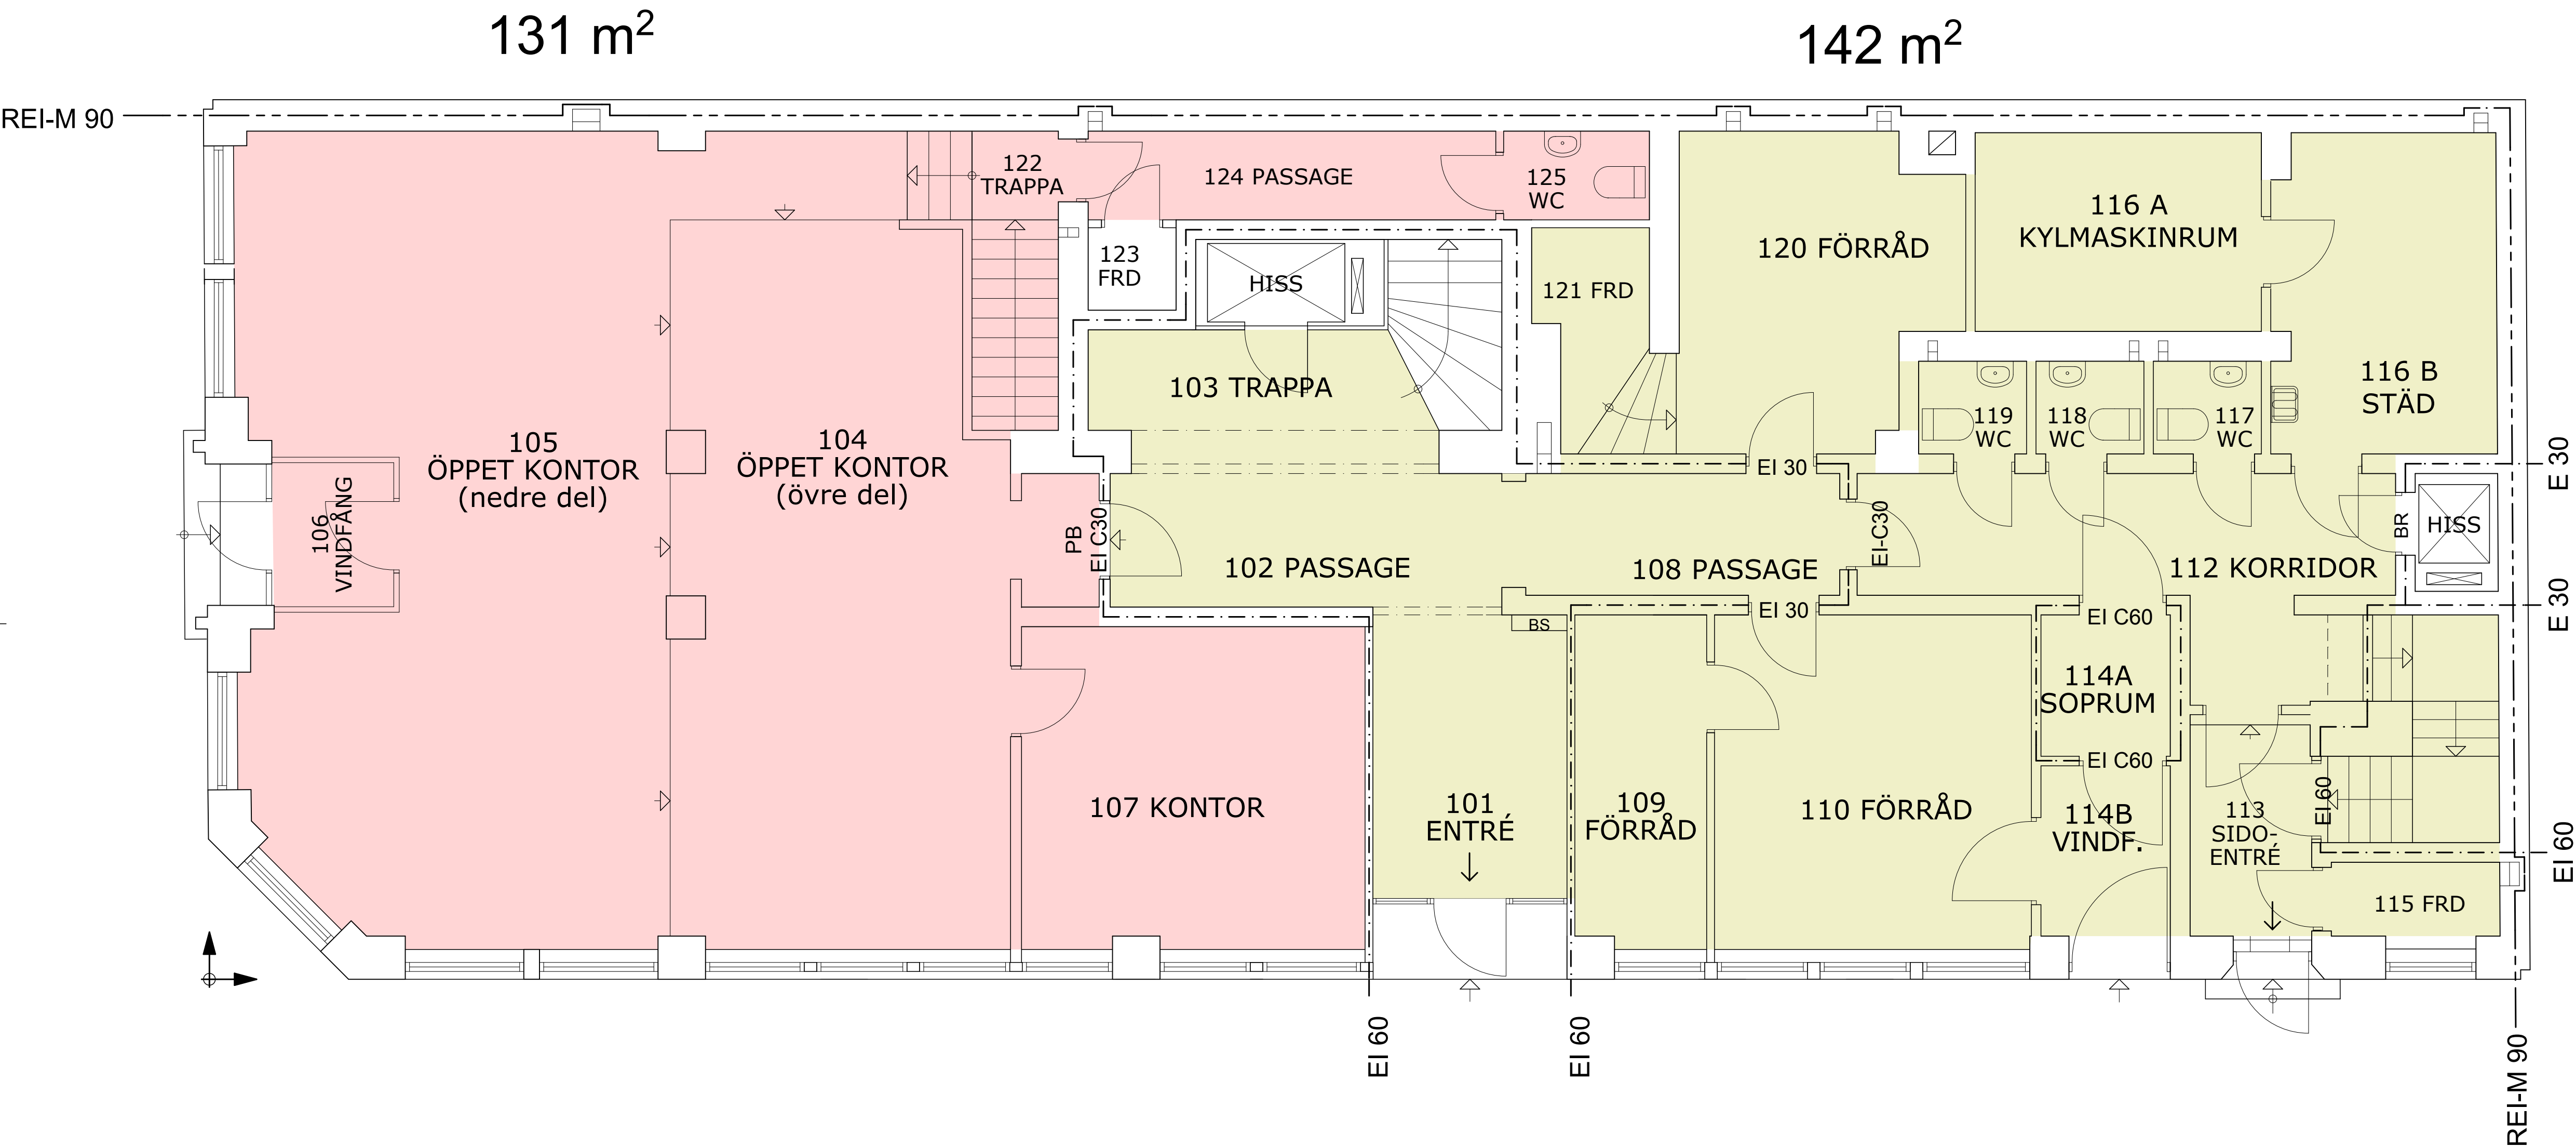

PLAN BOTTENVÅNING

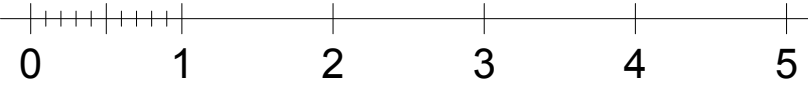

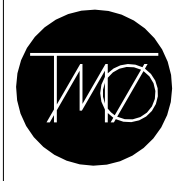BET	ANT	ÄNDRING AVSER	DATUM	SIGN
RELATIONSHANDLING				
MALMÖ FERSEN 8				
 Konsultörende Arkitekter SAR TAGE MØLLER ARKITEKTBYRÅ AB Localsgatan 9 SE-216 42 LIMHAMN tel: 040-16 00 60 fax: 040-16 00 65 info@tagemoller.se www.tagemoller.se				
LUPPDRAG NR	P 2584	RITAD AV	pb / LA	HANDLÄGGARE
DATUM	2011-01-21	ANSVARIG	MARIA BERGSTRÖM JOHANSSON	MBJ
OMBYGGNAD AV KONTOR				
PLAN BOTTENVÅNING				
SKALA	A1 1:50 , A3 1:100	NUMMER	A-40.1.01	BET